


| 編號 | 圖例 | 名稱          | 尺寸標註說明         |
|----|----|-------------|----------------|
| 1  |    | 40、30CM RC牆 | 柱心至柱心          |
| 2  |    | 10CM 輕隔間    | 牆心至牆心          |
| 3  |    | 磚牆          | 牆心至邊緣<br>邊緣至邊緣 |

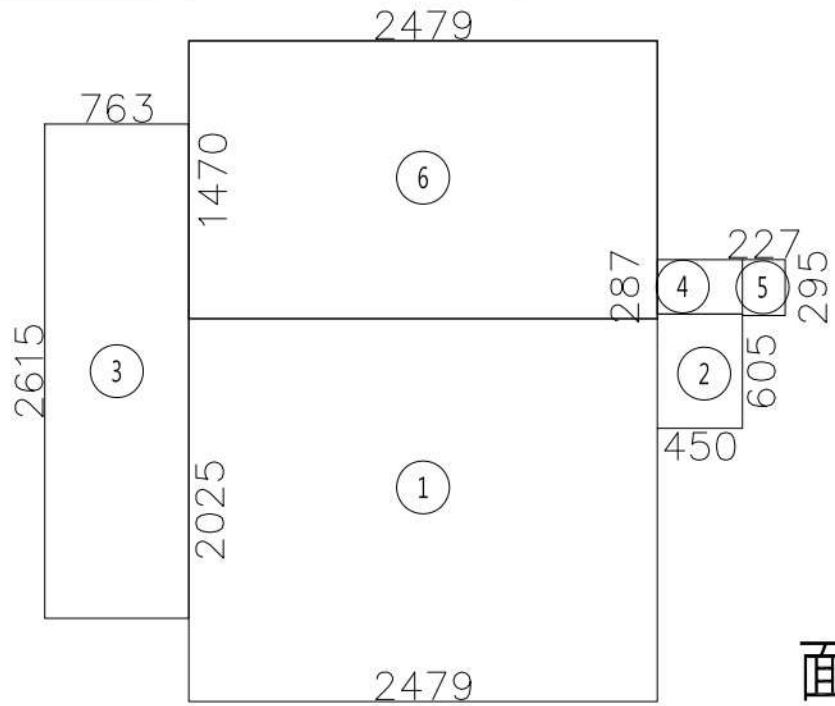

面積單線示意圖

一樓樓地板面積〈面積單線示意圖〉

使用類組：社區（村里）活動中心（D2）

- ①  $\langle 24.79 \times 20.25 \rangle = 502 \text{ m}^2$   
②  $\langle 6.05 \times 4.5 \rangle = 27.22 \text{ m}^2$   
③  $26.15 \times 7.63 = 199.52 \text{ m}^2$   
④  $\langle 4.5 \times 2.87 \rangle = 12.91 \text{ m}^2$   
⑤  $\langle 2.95 \times 2.27 \rangle = 6.69 \text{ m}^2$   
合計 ①~⑤ = 748.34 m<sup>2</sup>

使用類組：長期照顧服務機構（H1）

- ⑥  $\langle 24.79 \times 14.7 \rangle = 364.41 \text{ m}^2$

建築面積〈面積單線示意圖〉

- 合計 ①~⑥ = 1112.75 m<sup>2</sup>

$1112.75 \text{ m}^2 / 7,683 \times 100\% = 14.48\% < 60\% \text{ --ok}$

一層容積樓地板面積

- 合計 ①~⑥ = 1112.75 m<sup>2</sup>

$1112.75 \text{ m}^2 / 7,683 \times 100\% = 14.48\% < 60\% \text{ --ok}$



附註：汙水處理設施詳

| 建築技術規則檢討                                                                           |      |            |      |    | 本案檢討 |
|------------------------------------------------------------------------------------|------|------------|------|----|------|
| ■衛生設備檢討(依建築技術規則建築設備編第37條規定)                                                        |      |            |      |    |      |
| D2社區（村里）活動中心：其他供公眾使用之建築物按居室(101)面積0.2m <sup>2</sup> /人計算 → 315.33*0.2=63.07...取64。 |      |            |      |    |      |
| H1長期照顧服務機構：以每一居住單位為一個 → 居住單位為二。                                                    |      |            |      |    |      |
| 項目                                                                                 | 法定數量 |            | 實設數量 |    | 檢討   |
|                                                                                    | D2   | H1         | D2   | H1 |      |
| 法定數量                                                                               | 大便器  | 男 1<br>女 4 | 2    | 2  | 符合法規 |
|                                                                                    | 小便器  | 2          | 3    | 3  |      |
| 數量                                                                                 | 淋浴   | 2          | 2    | 2  | 符合法規 |
|                                                                                    | 洗面盆  | 4          | 5    | 6  |      |

...ok!

1  
A2-2

壹層平面圖

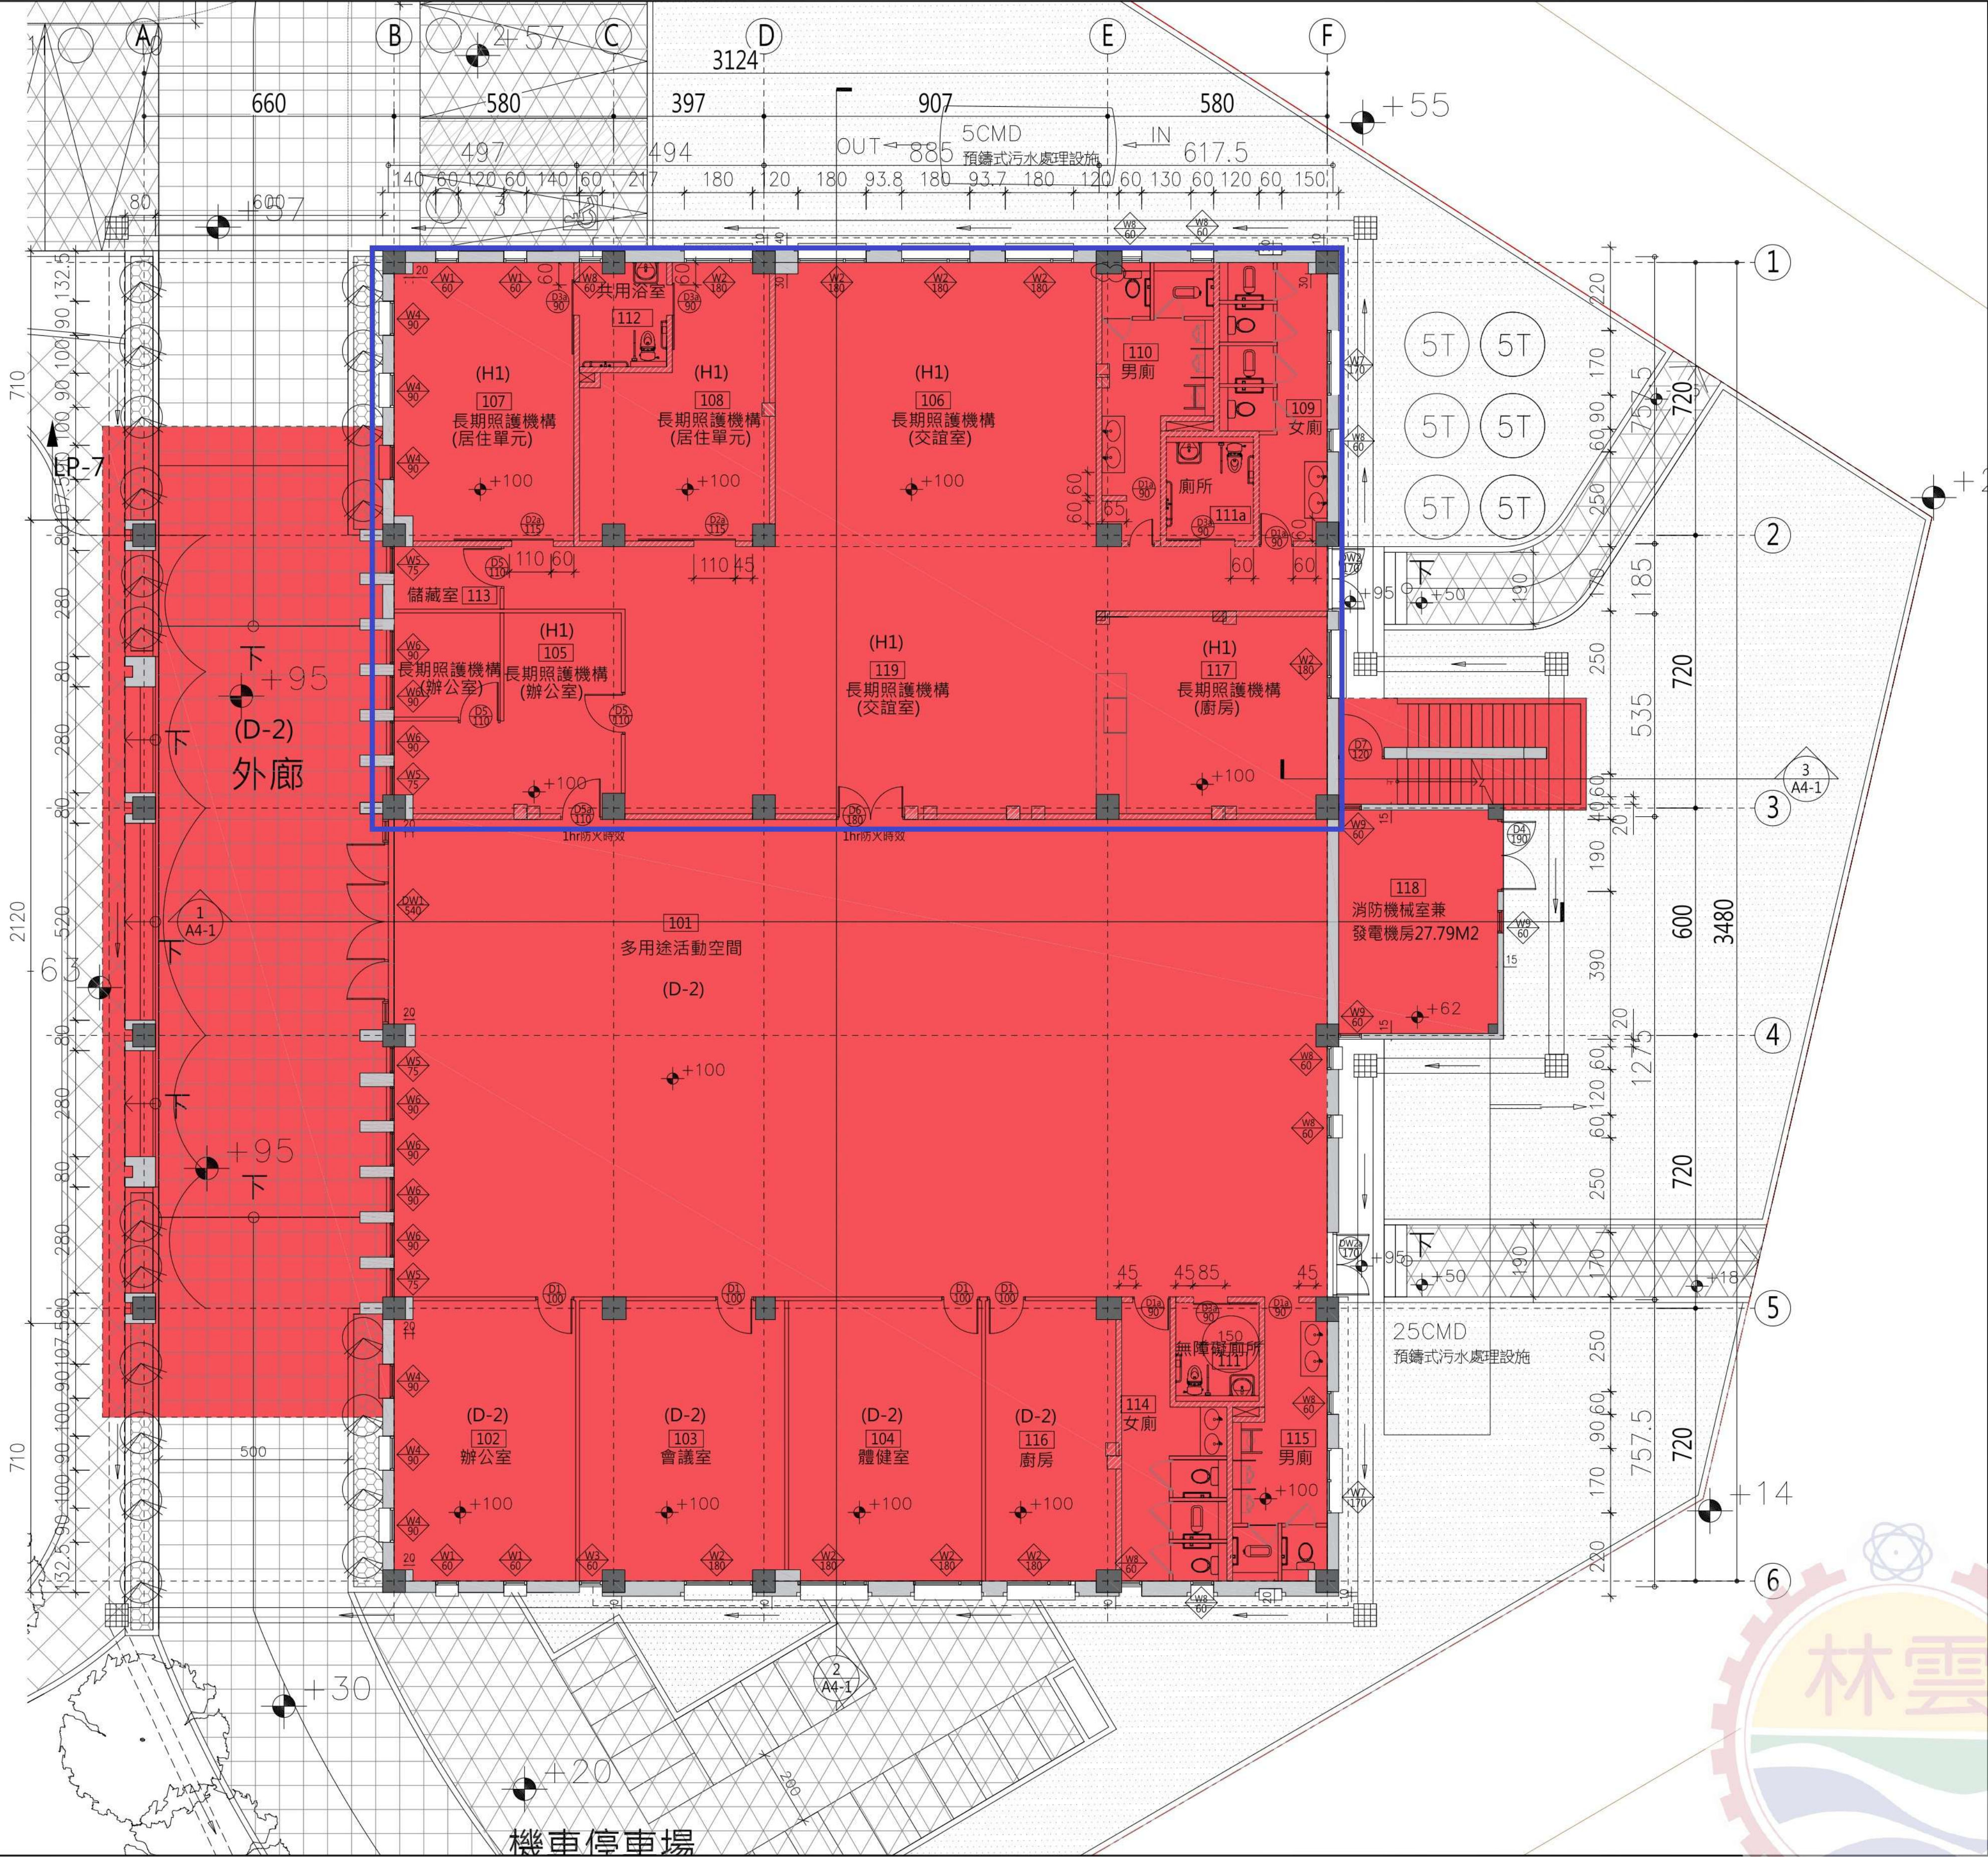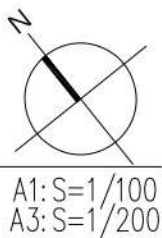

| 竣工圖 | 業務編號 JOB NO. | 單位 UNIT                          | 圖面名稱 DRAWING NAME | 工程名稱 PROJECT NAME    | 楊士騰建築師事務所                                                        | 繪圖日期 DATE | 修改說明 REVISION DESCRIPTION | 繪圖 DRAWN | 版本 | 單位 UNIT                          | 業務編號 JOB NO. | 竣工圖 |
|-----|--------------|----------------------------------|-------------------|----------------------|------------------------------------------------------------------|-----------|---------------------------|----------|----|----------------------------------|--------------|-----|
| 張號  | 4            | cm                               | 壹層平面圖             | 荊桐鄉埔尾多功能活動中心新建工程_竣工圖 | 地址：406047 臺中市北屯區昌平路二段12-12號<br>電話：(04)2243-5777 傳真：(04)2247-3019 |           |                           |          |    | cm                               | 2            |     |
| 13  |              | A1 SCALE 1/100<br>A3 SCALE 1/200 |                   | 工程地點 PROJECT ADDRESS |                                                                  |           |                           |          |    | A1 SCALE 1/100<br>A3 SCALE 1/200 | A2           |     |

